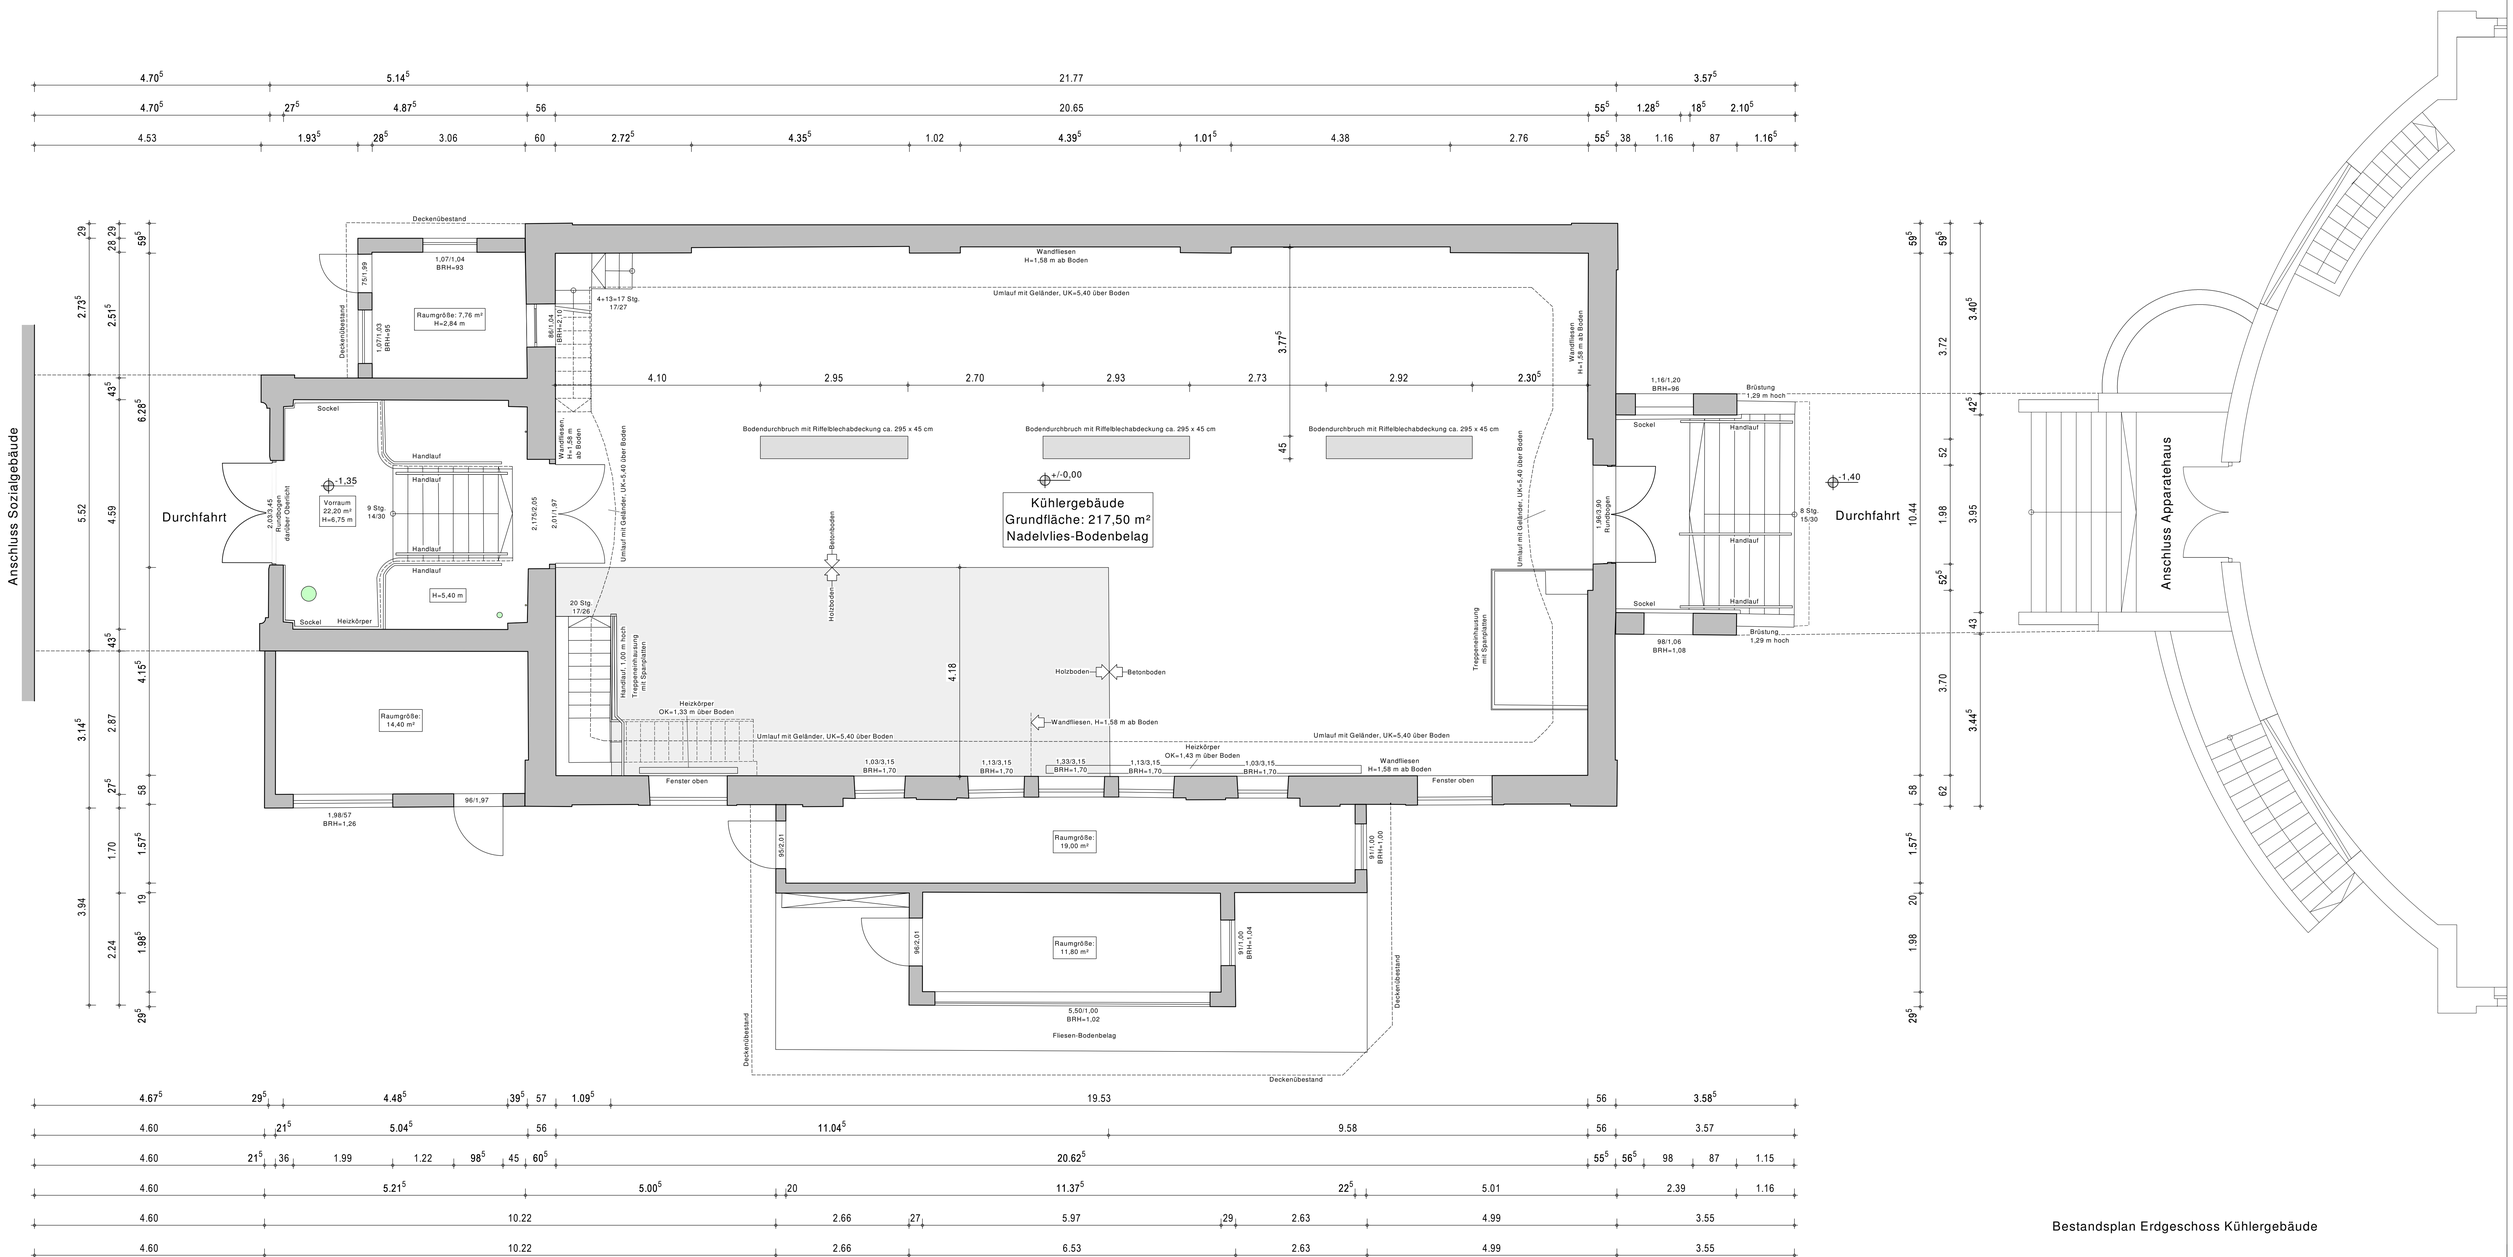

Bestandsplan Erdgeschoss Kühlergebäude